

# T-95562 Białogóra Działki


95562

LK 697959

Aut. nr. 91337 L.k. 00 73 59 kier. st. nr 4 LN 09 73 59  
3xXRUHAKx5 1x120/150

LK 097905

3xXRUHAKx5 1x120/150/HAK/Fh 3x120

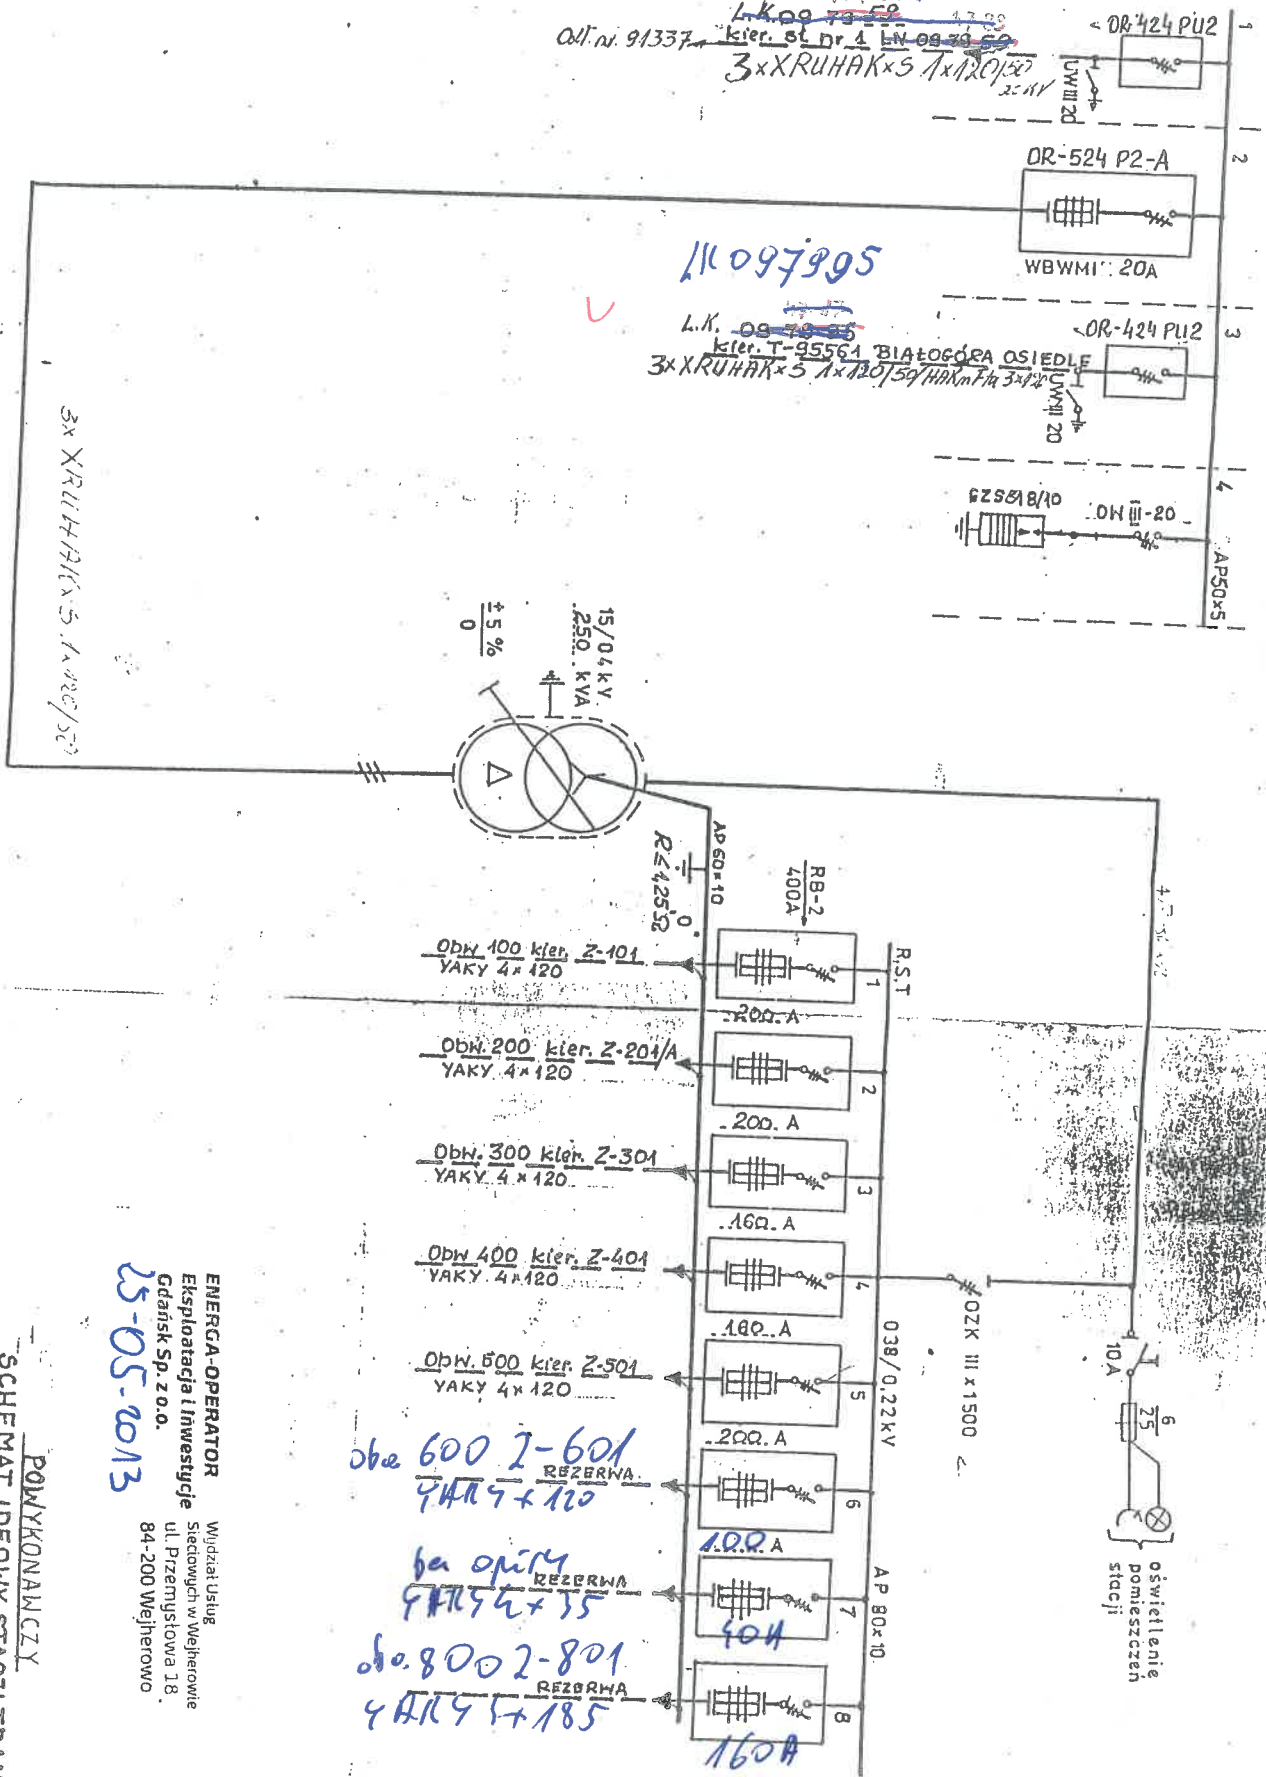

ENERGA-OPERATOR  
Eksploatacja i Inwestycje  
Gdańsk Sp. z o.o.  
25-05-2013

Wydział Usług  

POWYKONAWCZY  
SCHEMAT IDEOWY STACJI TRANSFORMA-  
TOROWEJ MSTŁ 20/630-REGIONALNA  
T-95562 BIAŁOGÓRA DZIAŁKI

